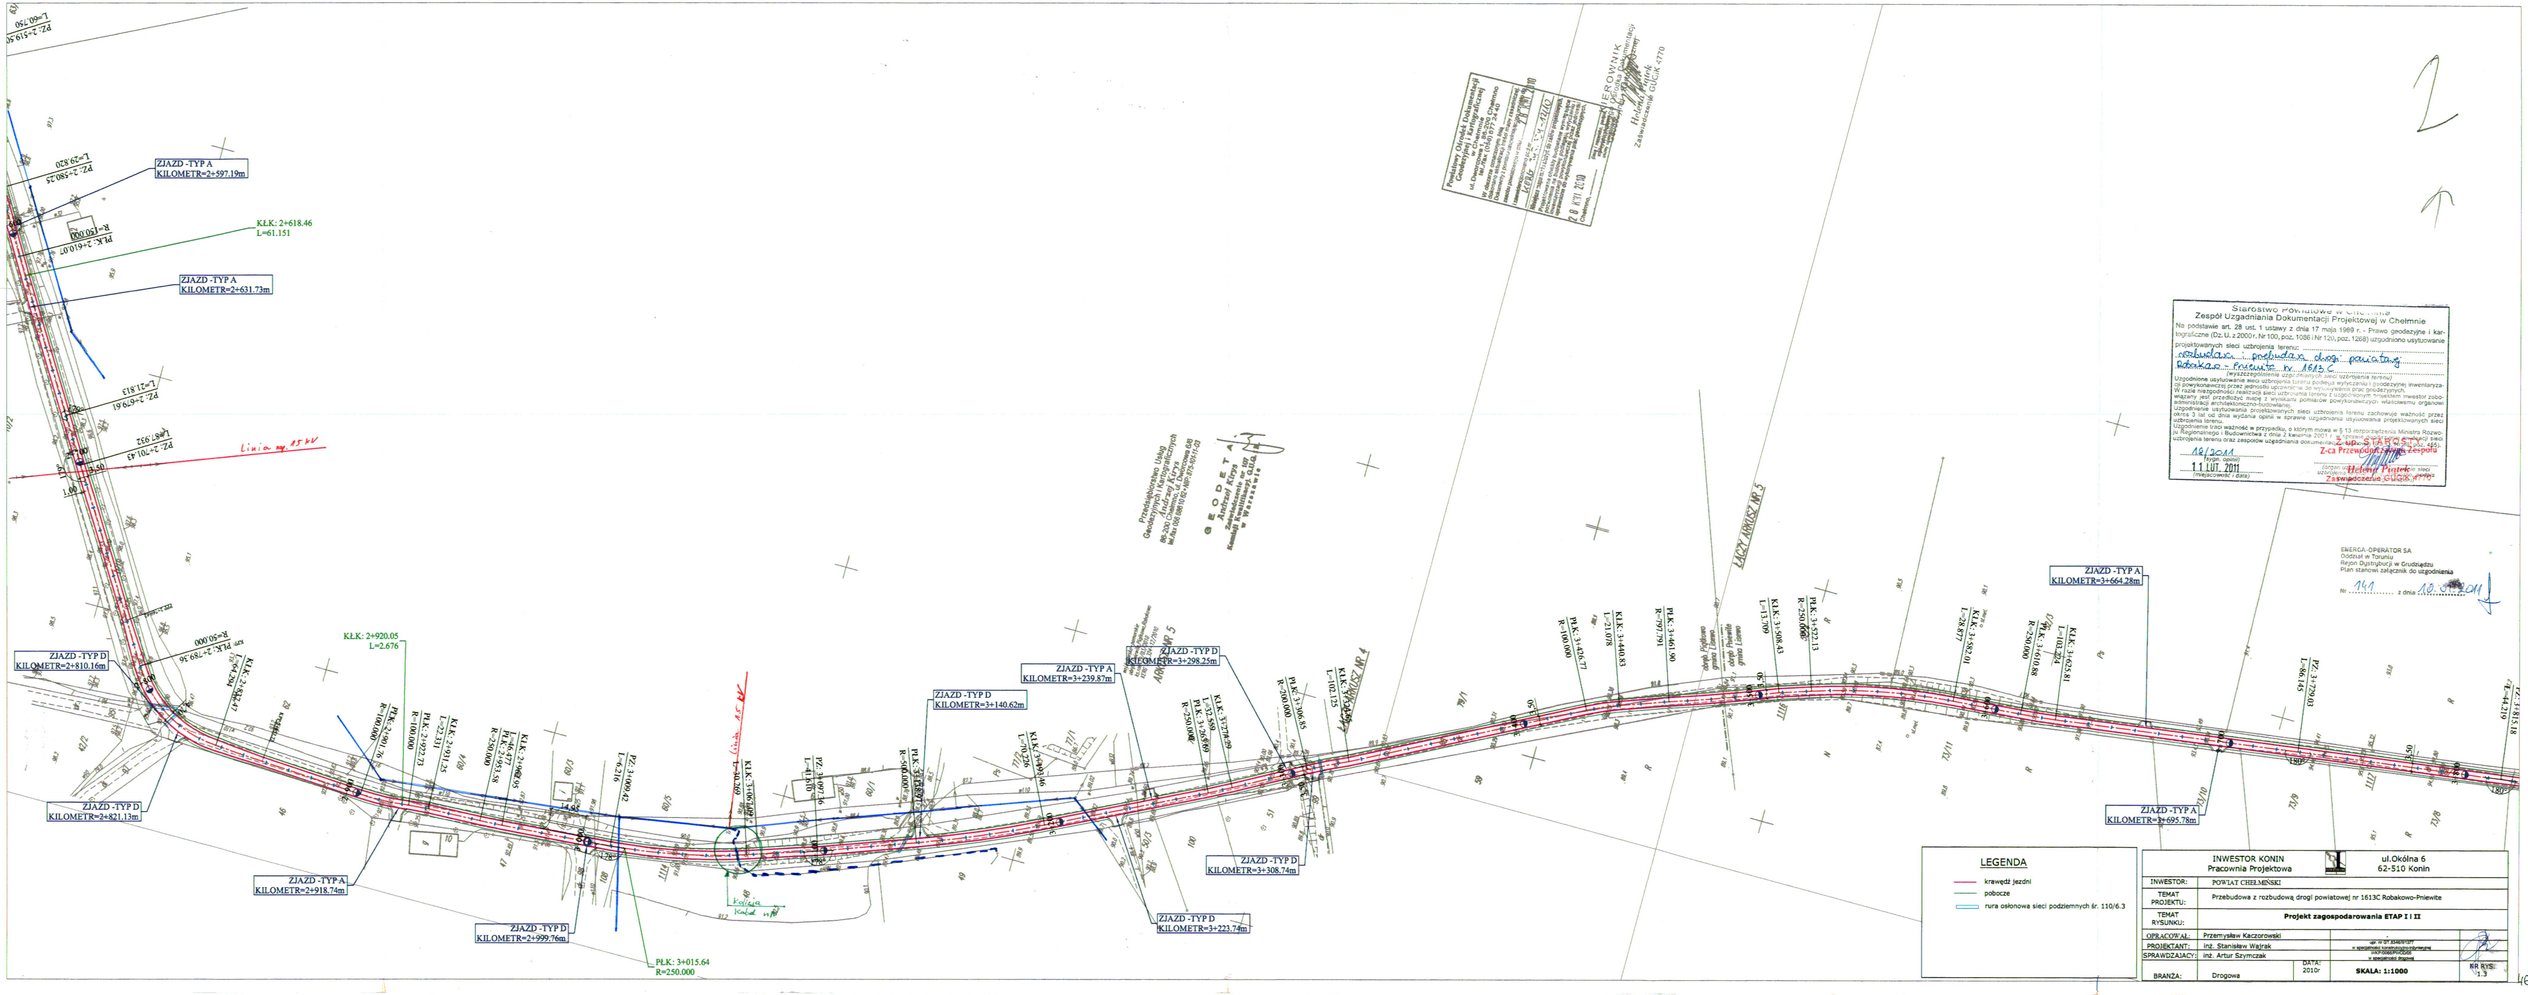

ZJAZD -TYP A
KILOMETR=2+597.19m
KŁK: 2+618.46
L=61.151
ZJAZD -TYP A
KILOMETR=2+631.73m
Linia nN 15 kV
ZJAZD -TYP D
KILOMETR=2+810.16m
KŁK: 2+920.05
L=2.676
ZJAZD -TYP D
KILOMETR=2+821.13m
ZJAZD -TYP A
KILOMETR=2+918.74m
ZJAZD -TYP D
KILOMETR=2+999.76m
PLK: 3+015.64
R=250.000
ZJAZD -TYP D
KILOMETR=3+140.62m
ZJAZD -TYP A
KILOMETR=3+239.87m
ZJAZD -TYP D
KILOMETR=3+298.25m
ZJAZD -TYP D
KILOMETR=3+308.74m
ZJAZD -TYP D
KILOMETR=3+223.74m
ZJAZD -TYP A
KILOMETR=3+664.28m
ZJAZD -TYP A
KILOMETR=3+695.78m
Linia nN 15 kV
Linia nN 15 kV
Linia nN 15 kV
Kolizja
Kolizja
Starostwo Powiatowe w Chełmnie
Zespół Uzgadniania Dokumentacji Projektowej w Chełmnie
Na podstawie art. 28 ust. 1 ustawy z dnia 17 maja 1989 r. - Prawo geodezyjne i kartograficzne (Dz.U. z 2000 r. Nr 100, poz. 1086 i Nr 120, poz. 1268) uzgodniono usytuowanie projektowanych sieci uzbrojenia terenu
rozbudowa i podbudowa drogi powiatowej
Robakowo - Pniewite nr 1613 C
(wyszczególnienie uzgodnionych sieci i urządzeń)
Uzgodnienie usytuowania sieci uzbrojenia terenu polega wyłącznie i jednokrotnej inwentaryzacji powykonawczej przez jednostkę uprawnioną do wykonywania prac geodezyjnych.
W razie inwestycji, której sieci uzbrojenia terenu z uzgodnionym trasowaniem inwestor zobowiązany jest przedłożyć mapę z wykazaną pomiarów powykonawczych właściwemu organowi administracji architektoniczno-budowlanej.
Uzgodnienie usytuowania projektowanych sieci uzbrojenia terenu zachowuje ważność przez okres 3 lat od dnia wydania opinii w sprawie uzgodnienia usytuowania projektowanych sieci uzbrojenia terenu.
Uzgodnienie jest nieważne w przypadku, o którym mowa w § 13 rozporządzenia Ministra Rozwoju Regionalnego i Budownictwa z dnia 2 kwietnia 2001 r. w sprawie uzgodnień sieci uzbrojenia terenu oraz zespołów uzgodnienia dokumentacji projektowej (Dz. U. Nr 62, poz. 627).
18/2011
(Pieczęć zespołu)
(miejscowość i data)
Z-ca Przewodniczącego Zespołu
Helena Pinnek
(podpis osoby uprawnionej do uzgodnienia sieci uzbrojenia terenu)
EMERGA-OPERATOR SA
Oddział w Toruniu
Rejon Dystrybucji w Grudziądzu
Plan stanowi załącznik do uzgodnienia
Nr 141 z dnia 18.07.2011
Przedsiębiorstwo Usług Geodezyjnych i Kartograficznych
GEODETA
Andrzej Kaczorowski
KIEROWNIK
Zakładu Geodezyjnego
Halina Pinnek
Zaświadczenie GUGiK nr 3770
LEGENDA
krawędź jezdni
pobocze
rura osłonowa sieci podziemnych śr. 110/6.3
INWESTOR KONIN
Pracownia Projektowa
ul.Okólna 6
62-510 Konin
INWESTOR: POWIAT CHEŁMIŃSKI
TEMAT PROJEKTU: Przebudowa z rozbudową drogi powiatowej nr 1613C Robakowo-Pniewite
TEMAT RYSUNKU: Projekt zagospodarowania ETAP I i II
OPRACOWAŁ: Przemysław Kaczorowski
PROJEKTANT: inż. Stanisław Wajrak
SPRAWDZAJĄCY: inż. Artur Szymczak
BRANŻA: Drogowa
DATA: 2010r
SKALA: 1:1000
NR RYS: 1.3